

FASAD MOT SÖDER


1:100



FASAD MOT ÖSTER

1:100

SKALA 1:100

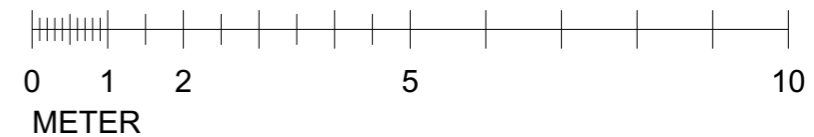

**RELATIONSHANDLING**

**BRÄTT**  
lifestyle architecture

VIKDALSVÄGEN 50 131 52 NACKA STRAND, SWEDEN PH:+46 8 556 150 75

**FOGDÖ 3:48**

KOLSKÄRET 39

764 57 GRISSLEHAMN

RITAD  
CG B

FASADER

STOCKHOLM:  
2021-03-05

RITNINGSNUMMER  
**A 30:05**

SKALA