


SEKTION A-A

1:100

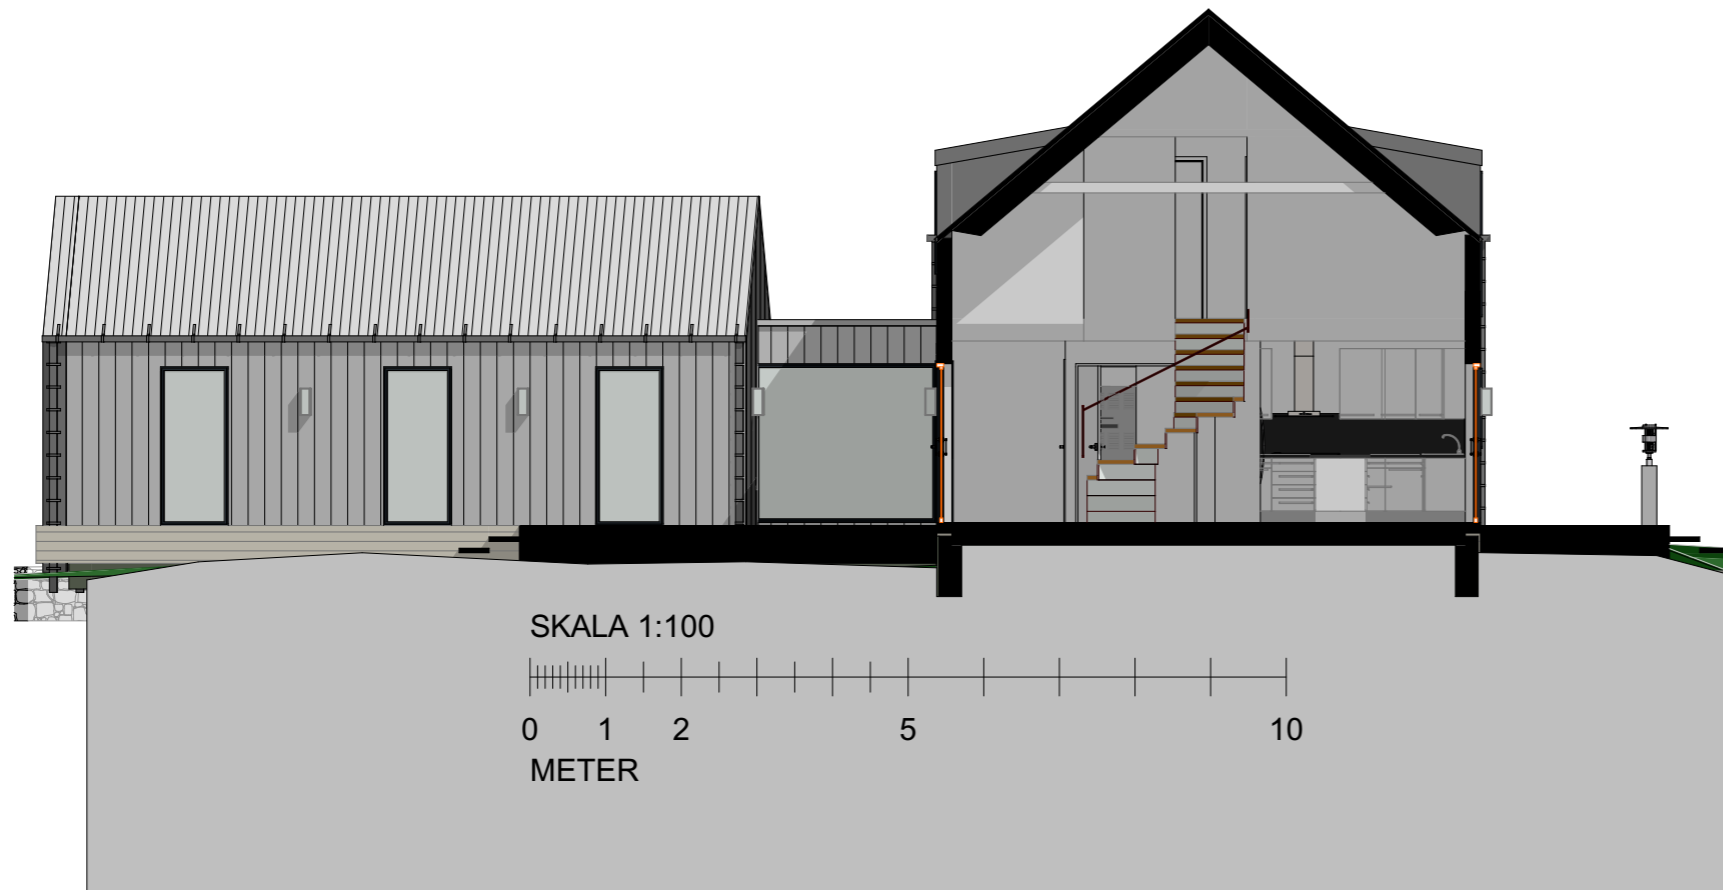

SKALA 1:100  
 0 1 2 5 10  
 METER

LÄNGDSEKTION B-B

1:100



RELATIONSHANDLING

**BRATT**  
 lifestyle architecture

VIKDALSVÄGEN 50 131 52 NACKA STRAND, SWEDEN PH:+46 8 556 150 75

FOGDÖ 3:48  
 KOLSKÄRET 39  
 764 57 GRISLEHAMN

RITAD  
 CG B

SEKTIONER

STOCKHOLM:  
 2021-03-05

RITNINGSNUMMER  
**A 30:06**

SKALA