


FASAD MOT VÄSTER

1:100



SKALA 1:100

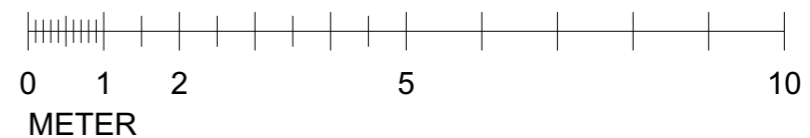

ENTRÉFASAD MOT NORR

1:100



RELATIONSHANDLING

BRATT
lifestyle architecture

VIKDALSVÄGEN 50 131 52 NACKA STRAND, SWEDEN PH:+46 8 556 150 75

FOGDÖ 3:48

KOLSKÄRET 39

764 57 GRISSLEHAMN

RITAD

CG B

STOCKHOLM:
2021-03-05

FASADER

RITNINGNUMMER

SKALA

A 30:04