249055

NORRTÄLJE KOMMUN
BYGGNADSNÄMNDEN
1982-11-12/211
Diarienr F/1732 | Diarieanteckning 086.731

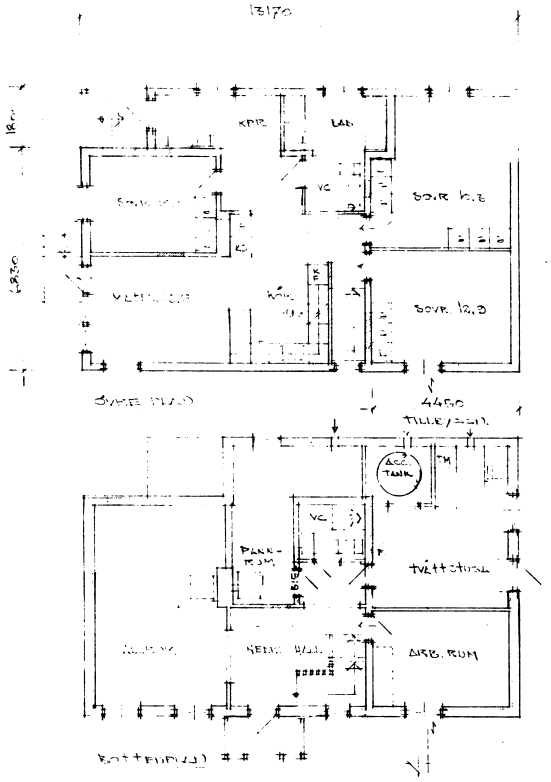

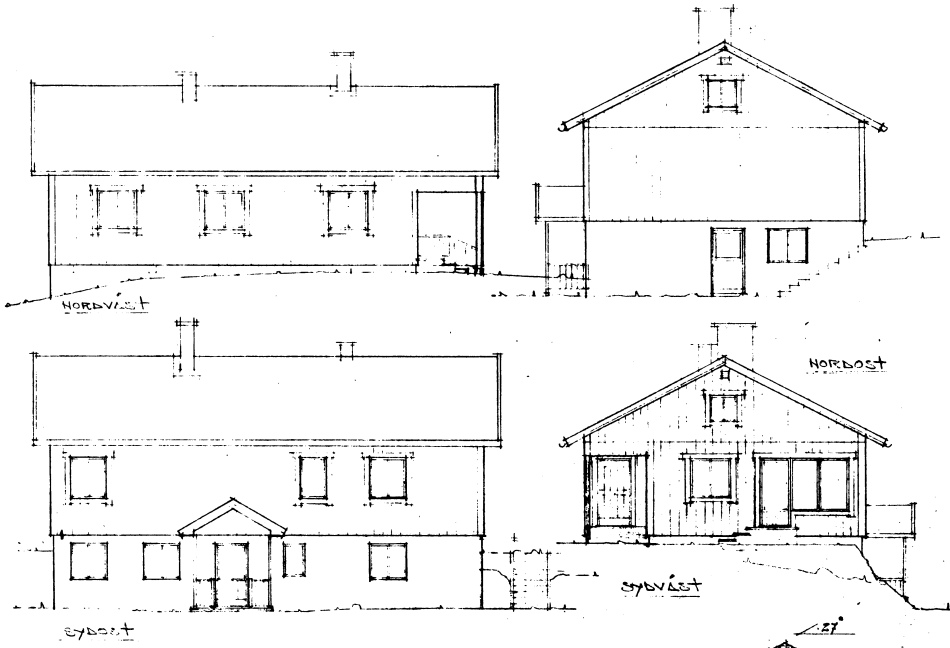

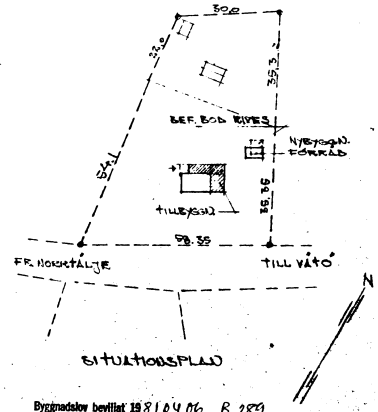

1. IMKANAL FRÅN KÖK φ150 50MM HÄTMATTA
2. VENT. FRÅN BAD φ120 -"- BYGGMATTA
3. -"- -"- VC-DUSCH φ120 -"-
4. -"- -"- TVÄTTSTUGA φ150 -"-

VENTILATION OVAN YTTERTAK
SKALA 1:20

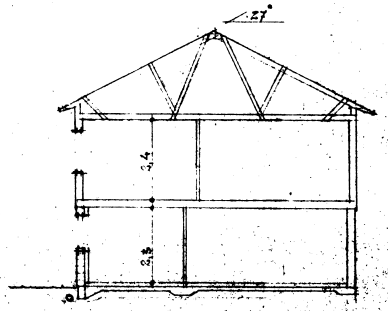

Byggnadslov beviljat 19810406 B 289
Denna relationsritning granskad och godkänd
19821112

Göran Olsson
Bitr stadsarkitekt

REV. 8.10.82 ÄVERENS FLYTTAD
J.K. OCH FLEUBER

NYSÄTTRA 12 VÄTÖ SOCKEN
TILLBYGG AV RIKSORTARSHUS
PLANER: FASADER, SEKTION, SITUATIONSPLAN, GRUND, VENTILATIONSLEDNINGSPLAN
RITADE 1982-10-
JOEL KRAKITAKIS

2488 9 3

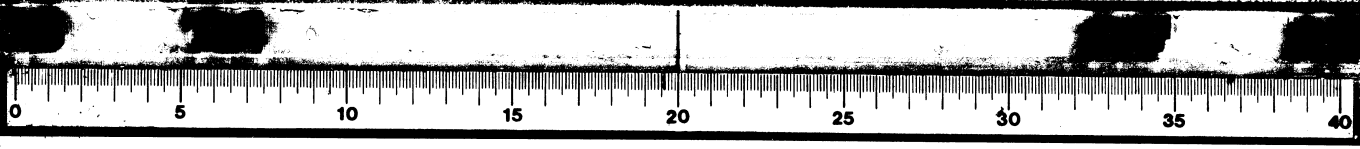

8 2 1 2 1 0